


k.ú. Křižanov

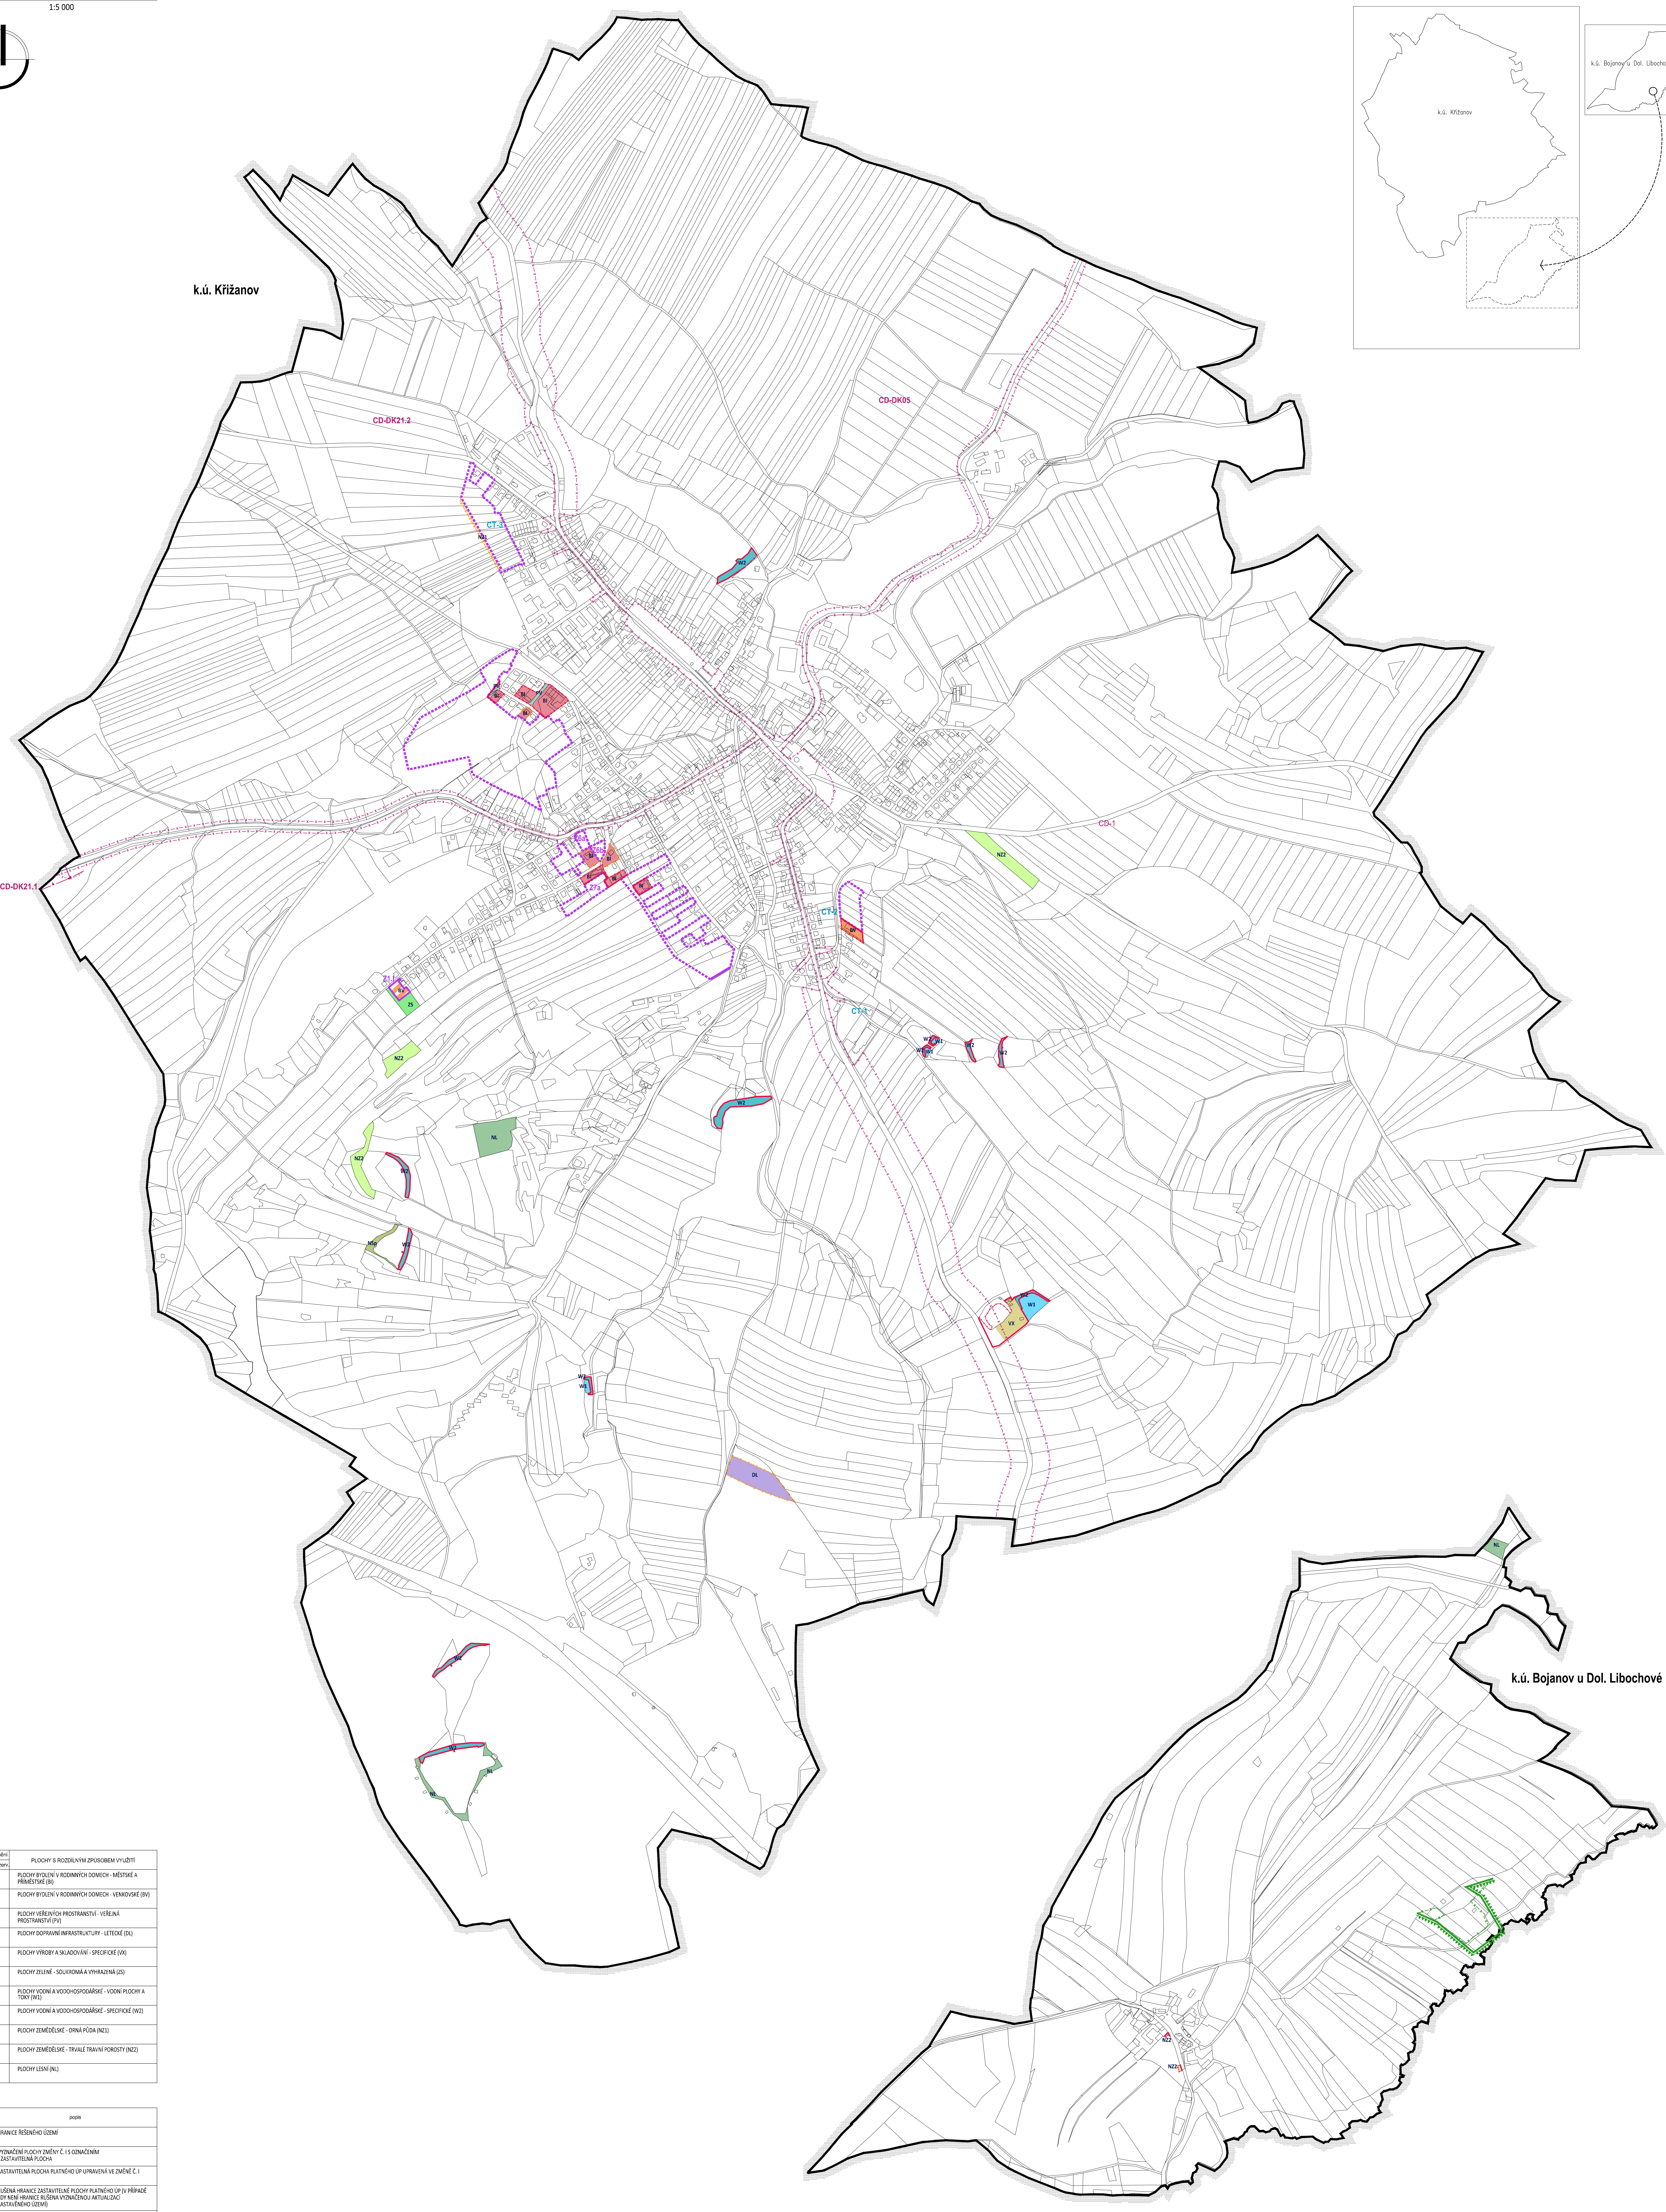

k.ú. Bojanov u Dol. Libochové

grafická značení	popis
[Red line]	HRANICE ŘEŠENÉHO ÚZEMÍ
[Red dashed line]	VÝZNAMNÉ AKTUALIZOVANÉHO ZASTAVITELNÉHO ÚZEMÍ K DATU 30.12.2023
[Red dashed line]	ŘEŠENÉ ZASTAVĚNÉ ÚZEMÍ K DATU 06.09.2016
[Red dashed line]	KORIDOR NAVRŽENÉ DOPRAVNÍ INFRASTRUKTURY, AKTUALIZACE A DOPRAVNÍ ODNAČENÍ
[Red dashed line]	ŘEŠENÝ KORIDOR NAVRŽENÉ DOPRAVNÍ INFRASTRUKTURY
[Red dashed line]	KORIDOR NAVRŽENÉ TECHNICKÉ INFRASTRUKTURY, DOPRAVNÉ ODNAČENÍ
[Red dashed line]	VÝZNAMNÉ ŘEŠENÝCH HRANIC VÝZNAMNÉHO REGIONÁLNÍHO BIOCENTRA
[Red dashed line]	AKTUALIZOVANÁ HRANICE REGIONÁLNÍHO BIOCENTRA


ZÁZNAM O ÚČINNOSTI ÚZEMNÍHO PLÁNU

ORGÁN VYDÁVÁJÍCÍ ZMĚNU Č. 1 ÚZEMNÍHO PLÁNU KŘIŽANOV
Zastupitelstvo městyse Křižanov

Datum nabytí účinnosti Změny č. 1 ÚP Křižanov:

POŘIZOVATEL:
Městský úřad Velké Meziříčí, Odbor výstavby a územního rozvoje, Radniční 29/1, 594 13 Velké Meziříčí

OPRAVNĚNÁ ÚŘEDNÍ OSOBA POŘIZOVATELE:
jmeno a příjmení: Bc. Linda Nejšpálková
funkce: vedoucí úřadu územního plánování

podpis:

**ÚZEMNÍ PLÁN KŘIŽANOV
ZMĚNA č. 1**

JAKAROVÉ ČÍSLO: 8/19/23
POŘIZOVATEL: MAU VELEKÉ MEZIRIČI, ODBOR VÝSTAVBY A ÚZEMNÍHO ROZVOJE
ZPRACOVATEL: ING. ARCH JAN PŠOTA, STUDIO P. NÁDRAŽNÍ 2386/51, ŽÁR NAD SÁZAVOU
SPOLUPRÁCE: PAVEL ONDŘÁČEK

DATUM: PROSINEC 2023

VÝKRES ČÍSLO: Z12
MĚŘÍTKO: 1:5000

HLAVNÍ VÝKRES